


ZMENY A DOPLNKY č. 2 ÚPN OBCE BRETEJOVCE

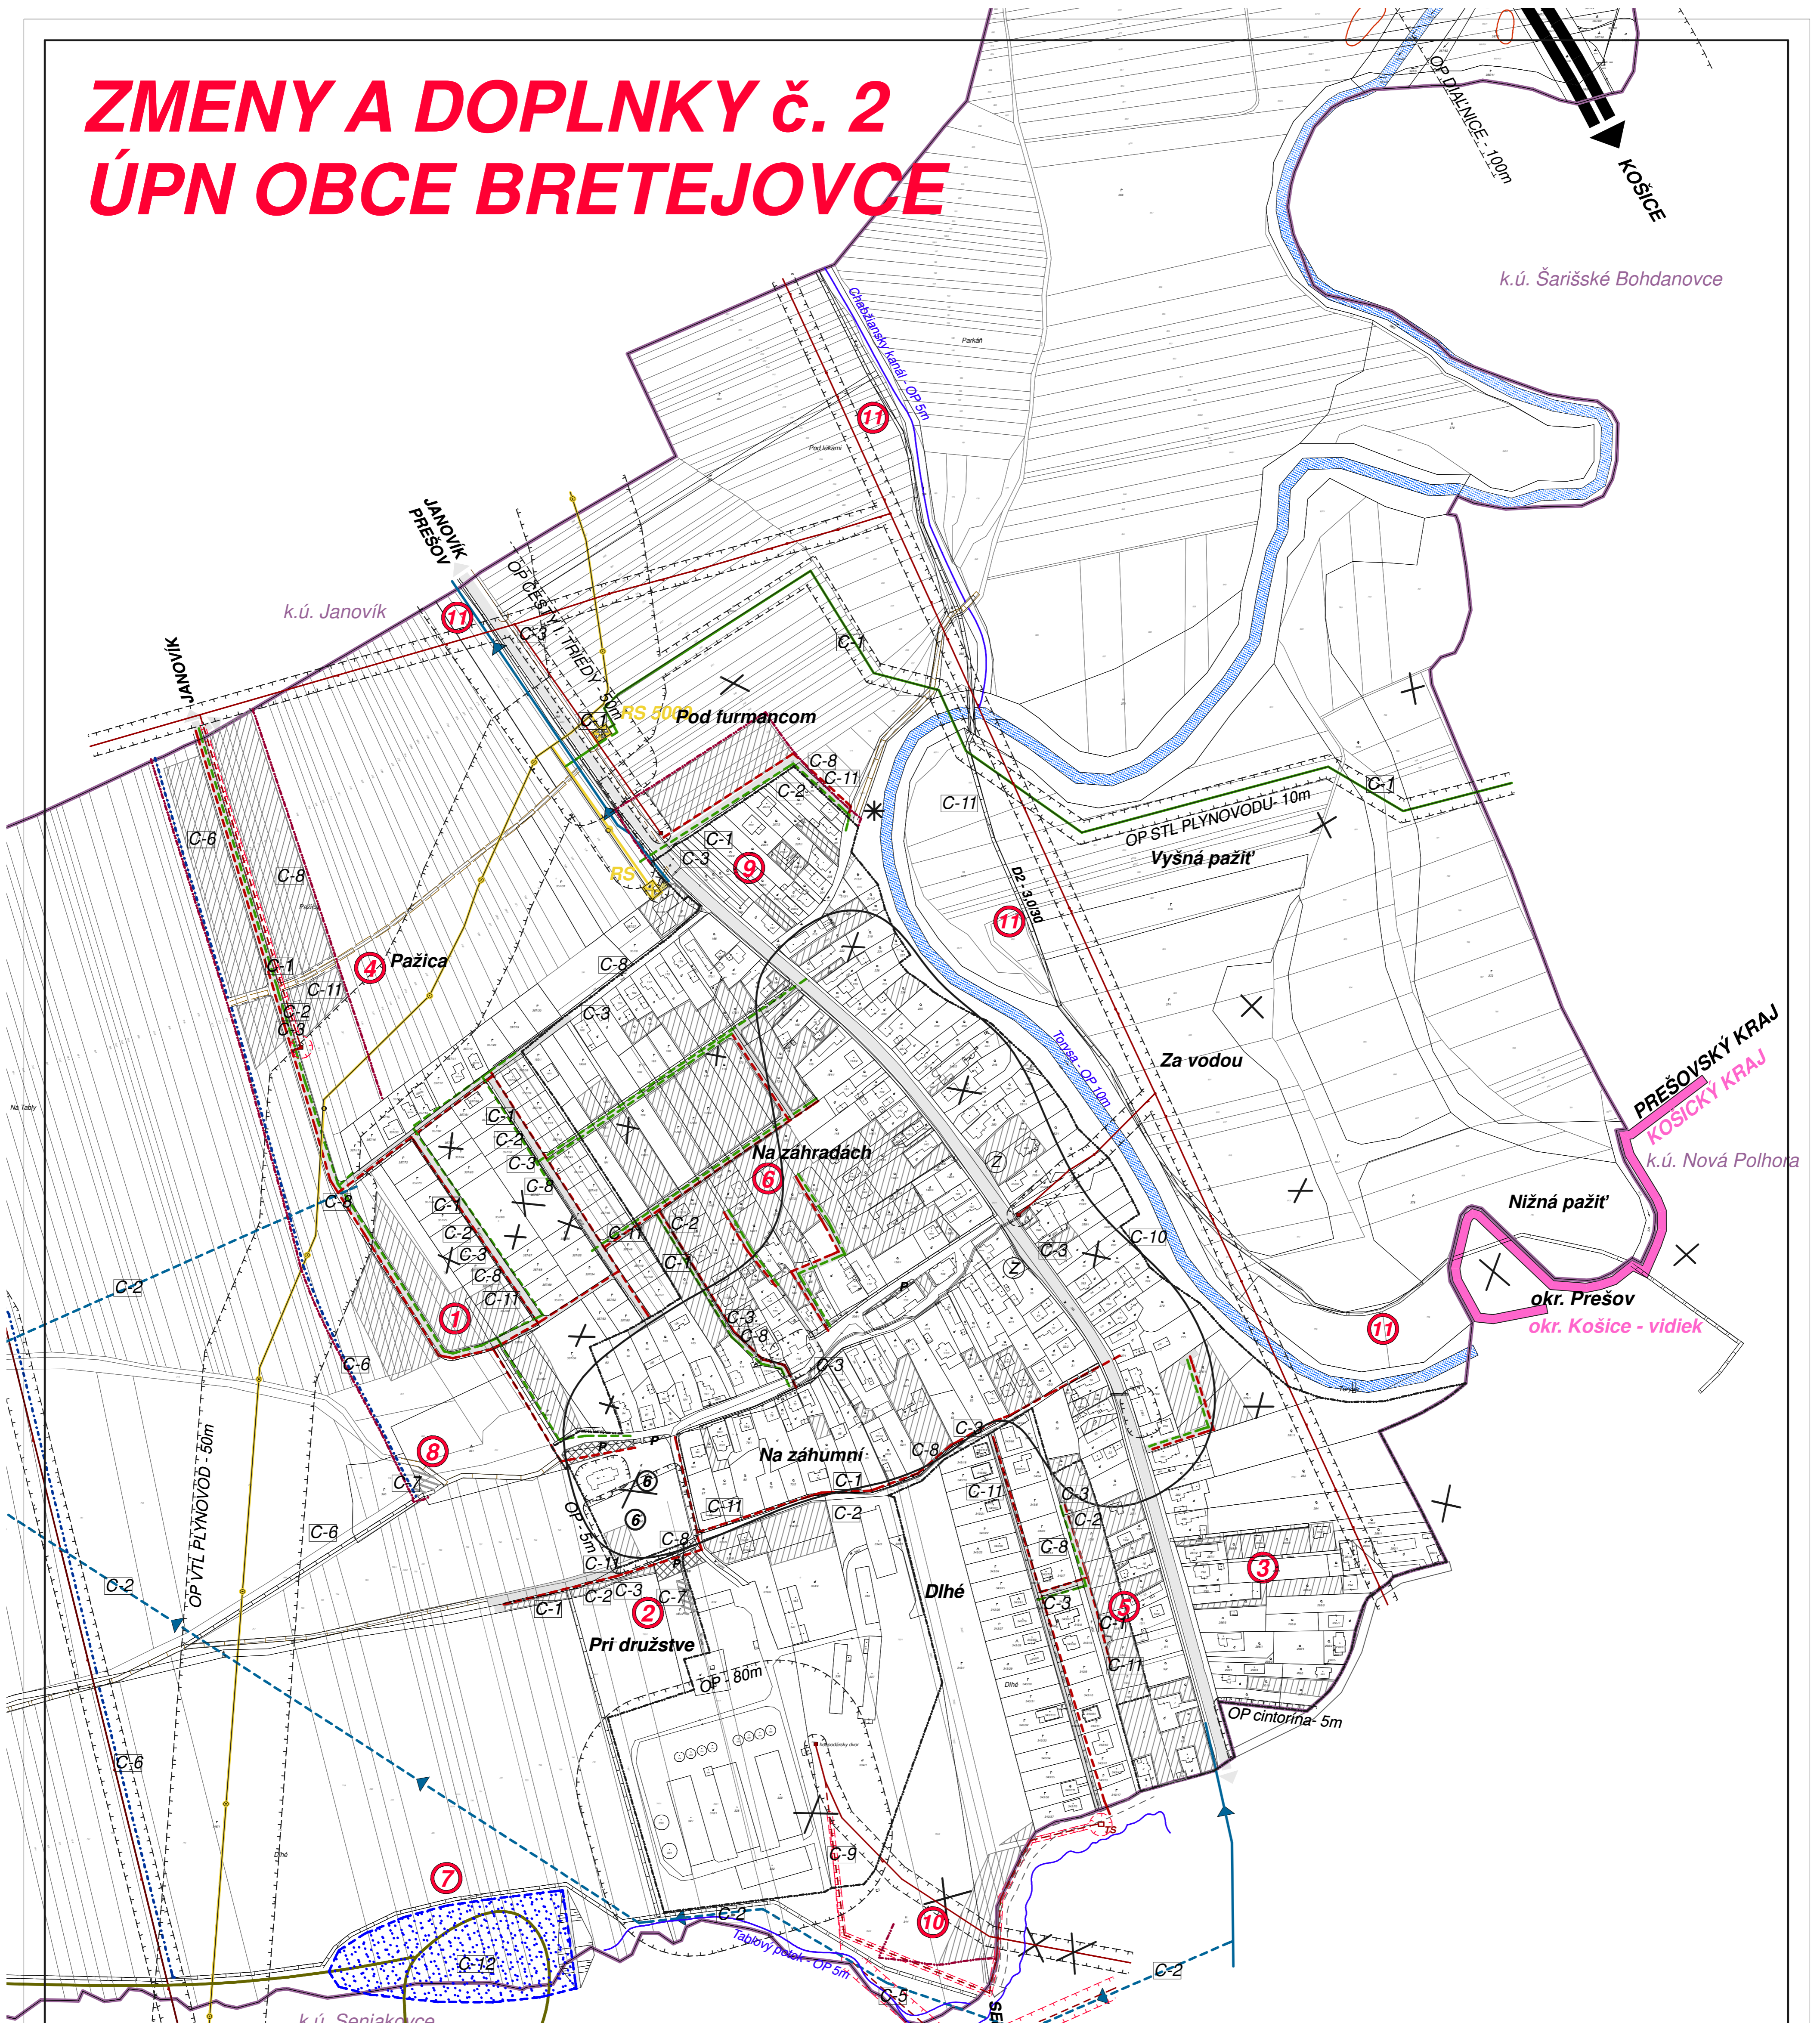

k.ú. Šarišské Bohdanovce

k.ú. Janovík

PREŠOVSKÝ KRAJ
KOŠICKÝ KRAJ

k.ú. Nová Polhora

okr. Prešov
okr. Košice - vidiek

k.ú. Seniakovce

- C-1 RS 5000, ROZVODY STL A NTL PLYNU NA NOVÝCH ULIČNÝCH TAHOCH, STL PLYNOVOD DO LOGISTICKÉHO PARKU NOVÁ POLHORA
- C-2 OBEČNÝ VODOVOD
- C-3 VEREJNÁ SPLAŠKOVÁ KANALIZÁCIA
- C-4 VIACÚČELOVÁ VODNÁ NÁDRŽ NA TABLOVOM POTOKU
- C-5 ÚPRAVA VODNÝCH TOKOV, PREHRÁDZKY
- C-6 VÝSTAVBA ZÁCHYTNÝCH RIGOLOV, ODVODŇOVACÍCH PRIEKOP A ZASAKOVACÍCH PÁSŮV NA DAŽDOVÉ VODY
- C-7 KOMPOSTOVISKO A ZBERNÝ DVOR
- C-8 NN EL. ROZVODY, VEREJNÉ OSVETLENIE
- C-9 PRELOŽKA VN PRÍPOJKY K TS - JRD V JUŽNEJ ČASTI BRETEJOVIEC
- C-10 PROTIPOVODNÉ ÚPRAVY VODNÉHO TOKU TORÝSA VRÁTANE JEHO PRÍTOKOV
- C-11 SIEŤ MIESTNYCH TELEFÓNNYCH ROZVODOV V NAVRHOVANEJ ZÁSTAVBE
- C-12 POLDER

LEGENDA

STAV	NAVRIH	VÝHEAD	
[Red line]	[Red line]	[Red line]	HRANICA OKRESU A KRAJA
[Purple line]	[Purple line]	[Purple line]	HRANICA KATASTRA
[Blue line]	[Blue line]	[Blue line]	ZAPLAVOVÉ ÚZEMIE Q100
[Green line]	[Green line]	[Green line]	TRAFOSTANICA
[Yellow line]	[Yellow line]	[Yellow line]	22kV VN EL. VEDENIE
[Orange line]	[Orange line]	[Orange line]	VVN EL. VEDENIE
[Purple line]	[Purple line]	[Purple line]	VTL PLYNOVOD
[Blue line]	[Blue line]	[Blue line]	ZASAKOVACÍ PÁS
[Blue line]	[Blue line]	[Blue line]	POLDER
[Star symbol]	[Star symbol]	[Star symbol]	ENVIRONMENTÁLNA ZÁTAŽ NELEGÁLNA SKLADKA

SCHVALOVACIA DOLOŽKA
Schvaľujúci orgán:
Obecné zastupiteľstvo obce Bretejuvce
Číslo uznesenia a dátum schválenia:
č. uzn. 49/2022, 13.9.2022
Meno, priezvisko a podpis oprávnenej osoby:
Pavel Mylan, starosta obce

ATELIÉR URBEKO, s.r.o.

NÁZOV ZÁKAZY: SPOLUČNÝ ÚZEMNÝ PLÁN OBCE
LEMEŠANY, JANOVÍK, BRETEJOVCE A SENIAKOVCE
ZMENY A DOPLNKY č. 2 ÚPN OBCE BRETEJOVCE

STUPEŇ, KATEGÓRIA: NAVRIH

OBSAH VÝKRESU: TECHNICKÁ INFRAŠTRUKTÚRA - EL. ENERGIA, PLYNOVOD

HLAVNÝ RIŠTEĽ: Ing. arch. Vladimír Lipus


ZNÔTOVITEĽ: KRESLE: Káčmariková Janka

OBSTARAVATEĽ: OBEC BRETEJOVCE

DÁTUM: 09/2022

MIERKA: 1:2880

ČÍSLO VÝKRESU: náložka č. 4a

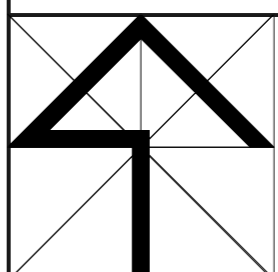

M=1:2880